



	2 x papa bitumiczna termozgrzewalna
2 cm	istn. gładz cementowa
10 cm	istn. płytki korkowe
	istn. pustka powietrzna
14 cm	granulat wełny mineralnej-nadmuch
15 cm	istn. keramzyt
24 cm	istn. strop DZ-3
1,5 cm	istn. tynk cem.-wap.

Rywna z blachy cynkowo-tytanowej Ø 15 cm

PRZEKRÓJ 1-1
STAN PROJEKTOWANY
skala 1:50

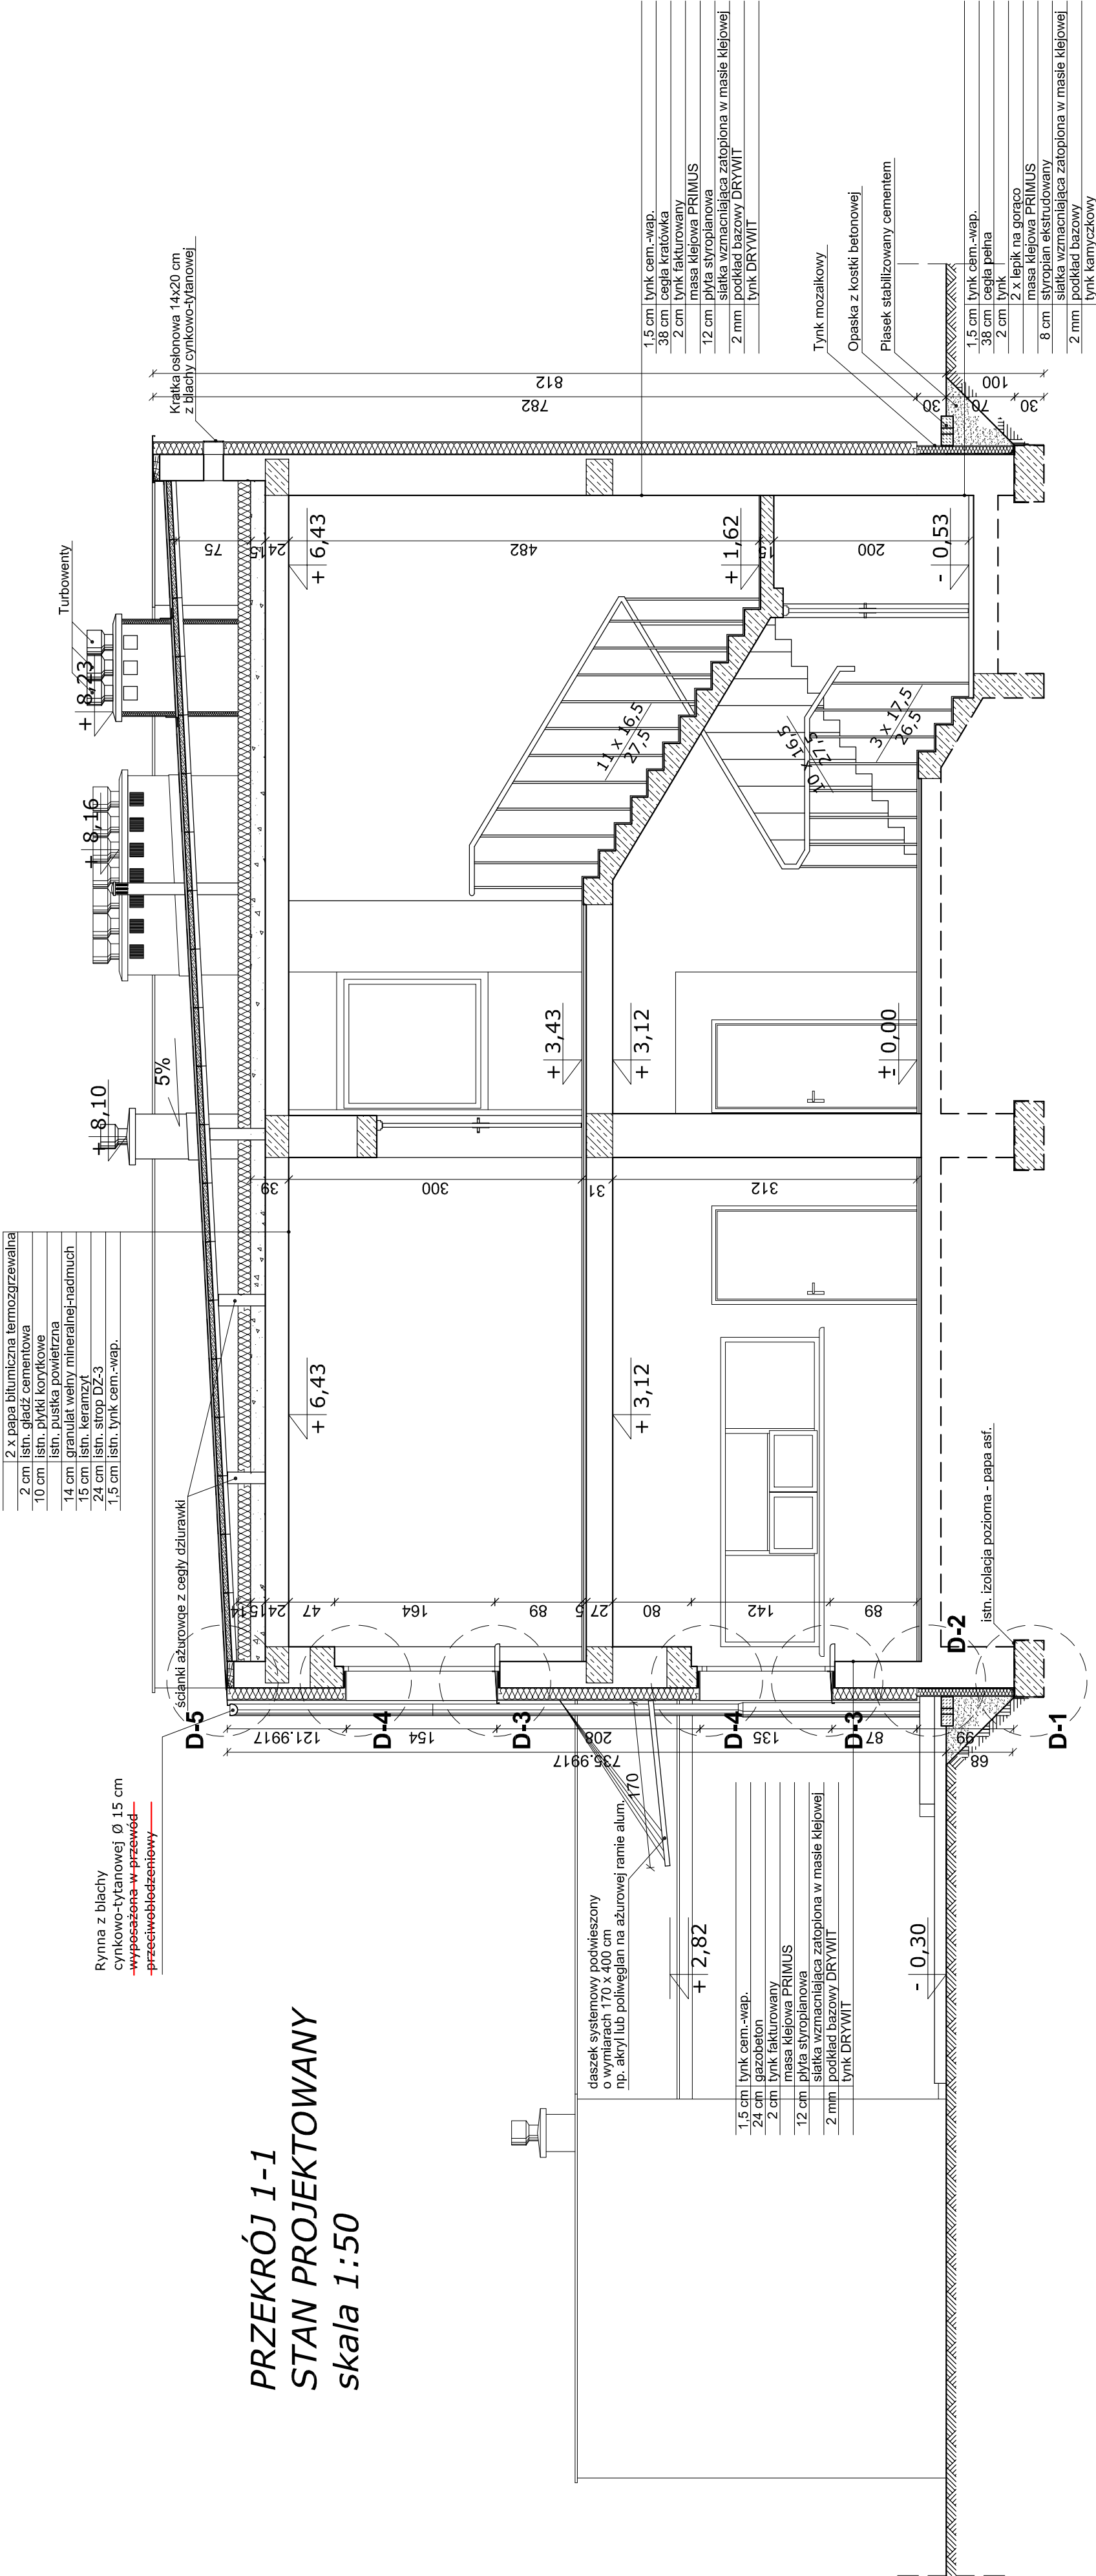

	WYDZIAŁ NIERUCHOMOŚCI KOMENDY STOLECZNEJ POLICJI ul. Nowolipie 2, 00-150 Warszawa	
	nazwa i adres inwestycji	TERMO-ODCIEŻNIAJĄCA SIEDZIBY WYDZIAŁU DO WALKI Z KORUPCJĄ Warszawa, ul. Wrzeskiego 38, Nr ewid. dz. 108 obr. 7-07-02
	inwestor	KOMENDA STOLECZNA POLICJI ul. Nowolipie 2, 00-150 Warszawa
	zadanie	PROJEKT BUDOWLANY
nazwa i adres projektanta	data	10.05.10
	skala	1:50
	opracowanie	PRZEKRÓJ 1-1 STAN PROJEKTOWANY
opracowanie	autor	Mich. Marcin MILCZAREK
	opracowanie	mgr inż. Andrzej ZIĘTARA
opracowanie	opracowanie	inż. mgr. ST - 301 177